


給水台帳平面図 (A3、non-scale)

工事や修繕で縦断的に配水管を布設したことに伴って給水管をやり替えた際は、水道番号1件毎に、給水管概要図と給水台帳を作成する

目印となる【見える仕切弁・空気弁】のSPを1か所以上必ず記入

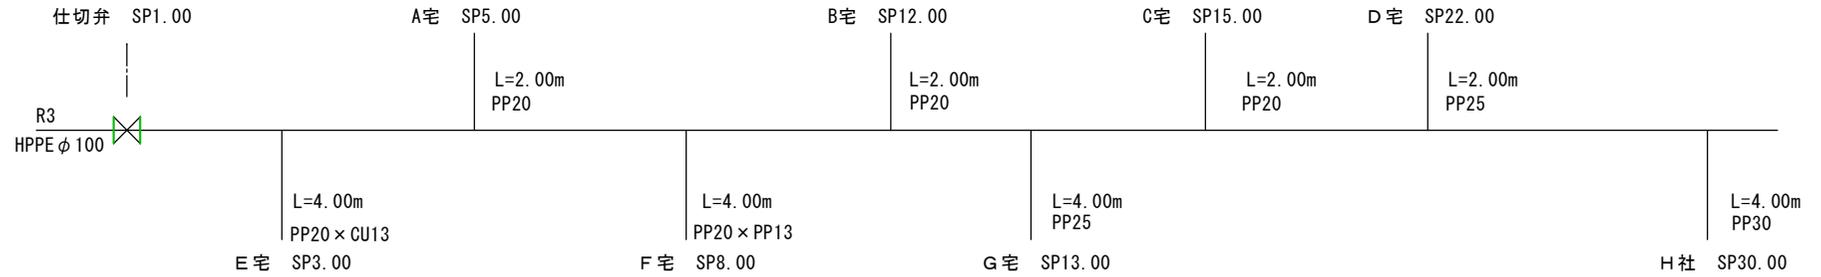

年 度	令和	年度
階 級 名		
工 事 名		
図 面 名	給水台帳平面図	
備 考	non-scale	実測番号
設計年月日	令和	年 月 日

※平面図にも、本管ラインと給水管ラインは朱書き